


- Beteckningar**
- Tryckslossning/TAI S201 P80 P80
 - Fibersanitet
 - Ny Vattenledning S201 P80 P82,5
 - Konventionell
 - SSV / Serviceväst TA
 - SPD / Spillvatn TA
 - SSV / Backväst TA
 - Kappgränslinje TA
 - Serviceledning i direkt anslutning utanför tomtränslinje 0,5m
 - SSV / Spillvatn/TAI Slippstump
 - T88 / Tekniskare bredband
 - SS = / Breddbudsck
 - TAI
 - Dimensioner TA
- Andringsgränser TA = breddband som inte varit markerat fastslaget
- Andringsgränser TA = västen = breddband som inte varit markerat fastslaget
- Andringsgränser för bredband som inte varit markerat fastslaget
- 4 Punkten 4 är kommunal anslutningspunkt

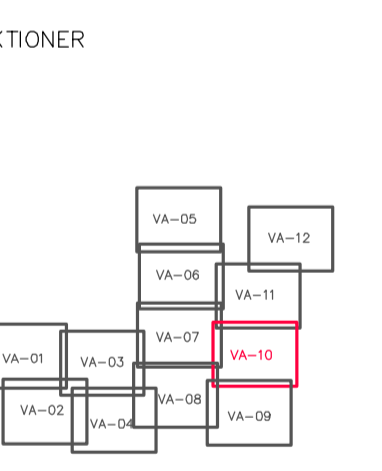

ANVISNINGAR

HÄNVISNINGAR

Koordinatystem: SWEREF 99 12 00

Höjdsystem: RH0000

RELATIONSHANDLING

SLÄPS AVLOPPSFORENING

Skandinavisk Kommuniteknik AB

121122-02

2015-03-05

RELATIONSHANDLING

SLÄPS AVLOPP

KUNGSBACKA KOMMUN