


- Beteckningar**
- Tryckvattenledning TA1 120/7 PER0 PER0
 - Fibrerledning
 - Ny Vattenledning S501 PC00 PH2.5
 - Korrektionslinje
 - SSV / Servisventil TA
 - SSV / Spöskott TA
 - SSV / Backventil TA
 - Kvalitetsgränser TA
 - Servisledning i direkt anslutning utanför tomtränns område
 - S51 / Splivventil/Slippgrunn
 - S52 / Teleskopare bredvid
 - S53 / Breddningskåp
 - S54 / Breddningskåp
 - Anslutningar TA + bredvid som även varit markerade fastslaget
 - Anslutningar TA + väster + bredvid som även varit markerade fastslaget
 - Anslutningar enligt bredvid som även varit markerade fastslaget
 - 4 Punkten 4 är kommunal anslutningspunkt

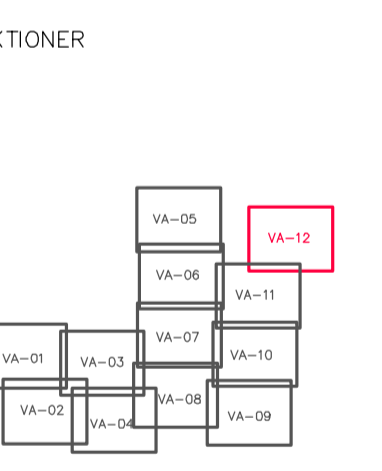

ANVISNINGAR

HÄNVISNINGAR
 Koordinatystem: SWED 99 12 00
 Höjdsystem: RH2000

SIST	SIST	SIST	SIST
RELATIONSHANDLING			
SLÄPS AVLOPPSFÖRENING			
Skandinavisk Kommuniteknik AB		Skandinavisk Kommuniteknik AB	
ANFÖRARE 121122-02	BYGG AV VBG Anläggning	INOMRÅDET AV Svanette Hagmar	PLANLÄGG Dennis Samuelsson
2015-03-05			
RELATIONSHANDLING			
SLÄPS AVLOPP			
KUNGSBACKA KOMMUN			
