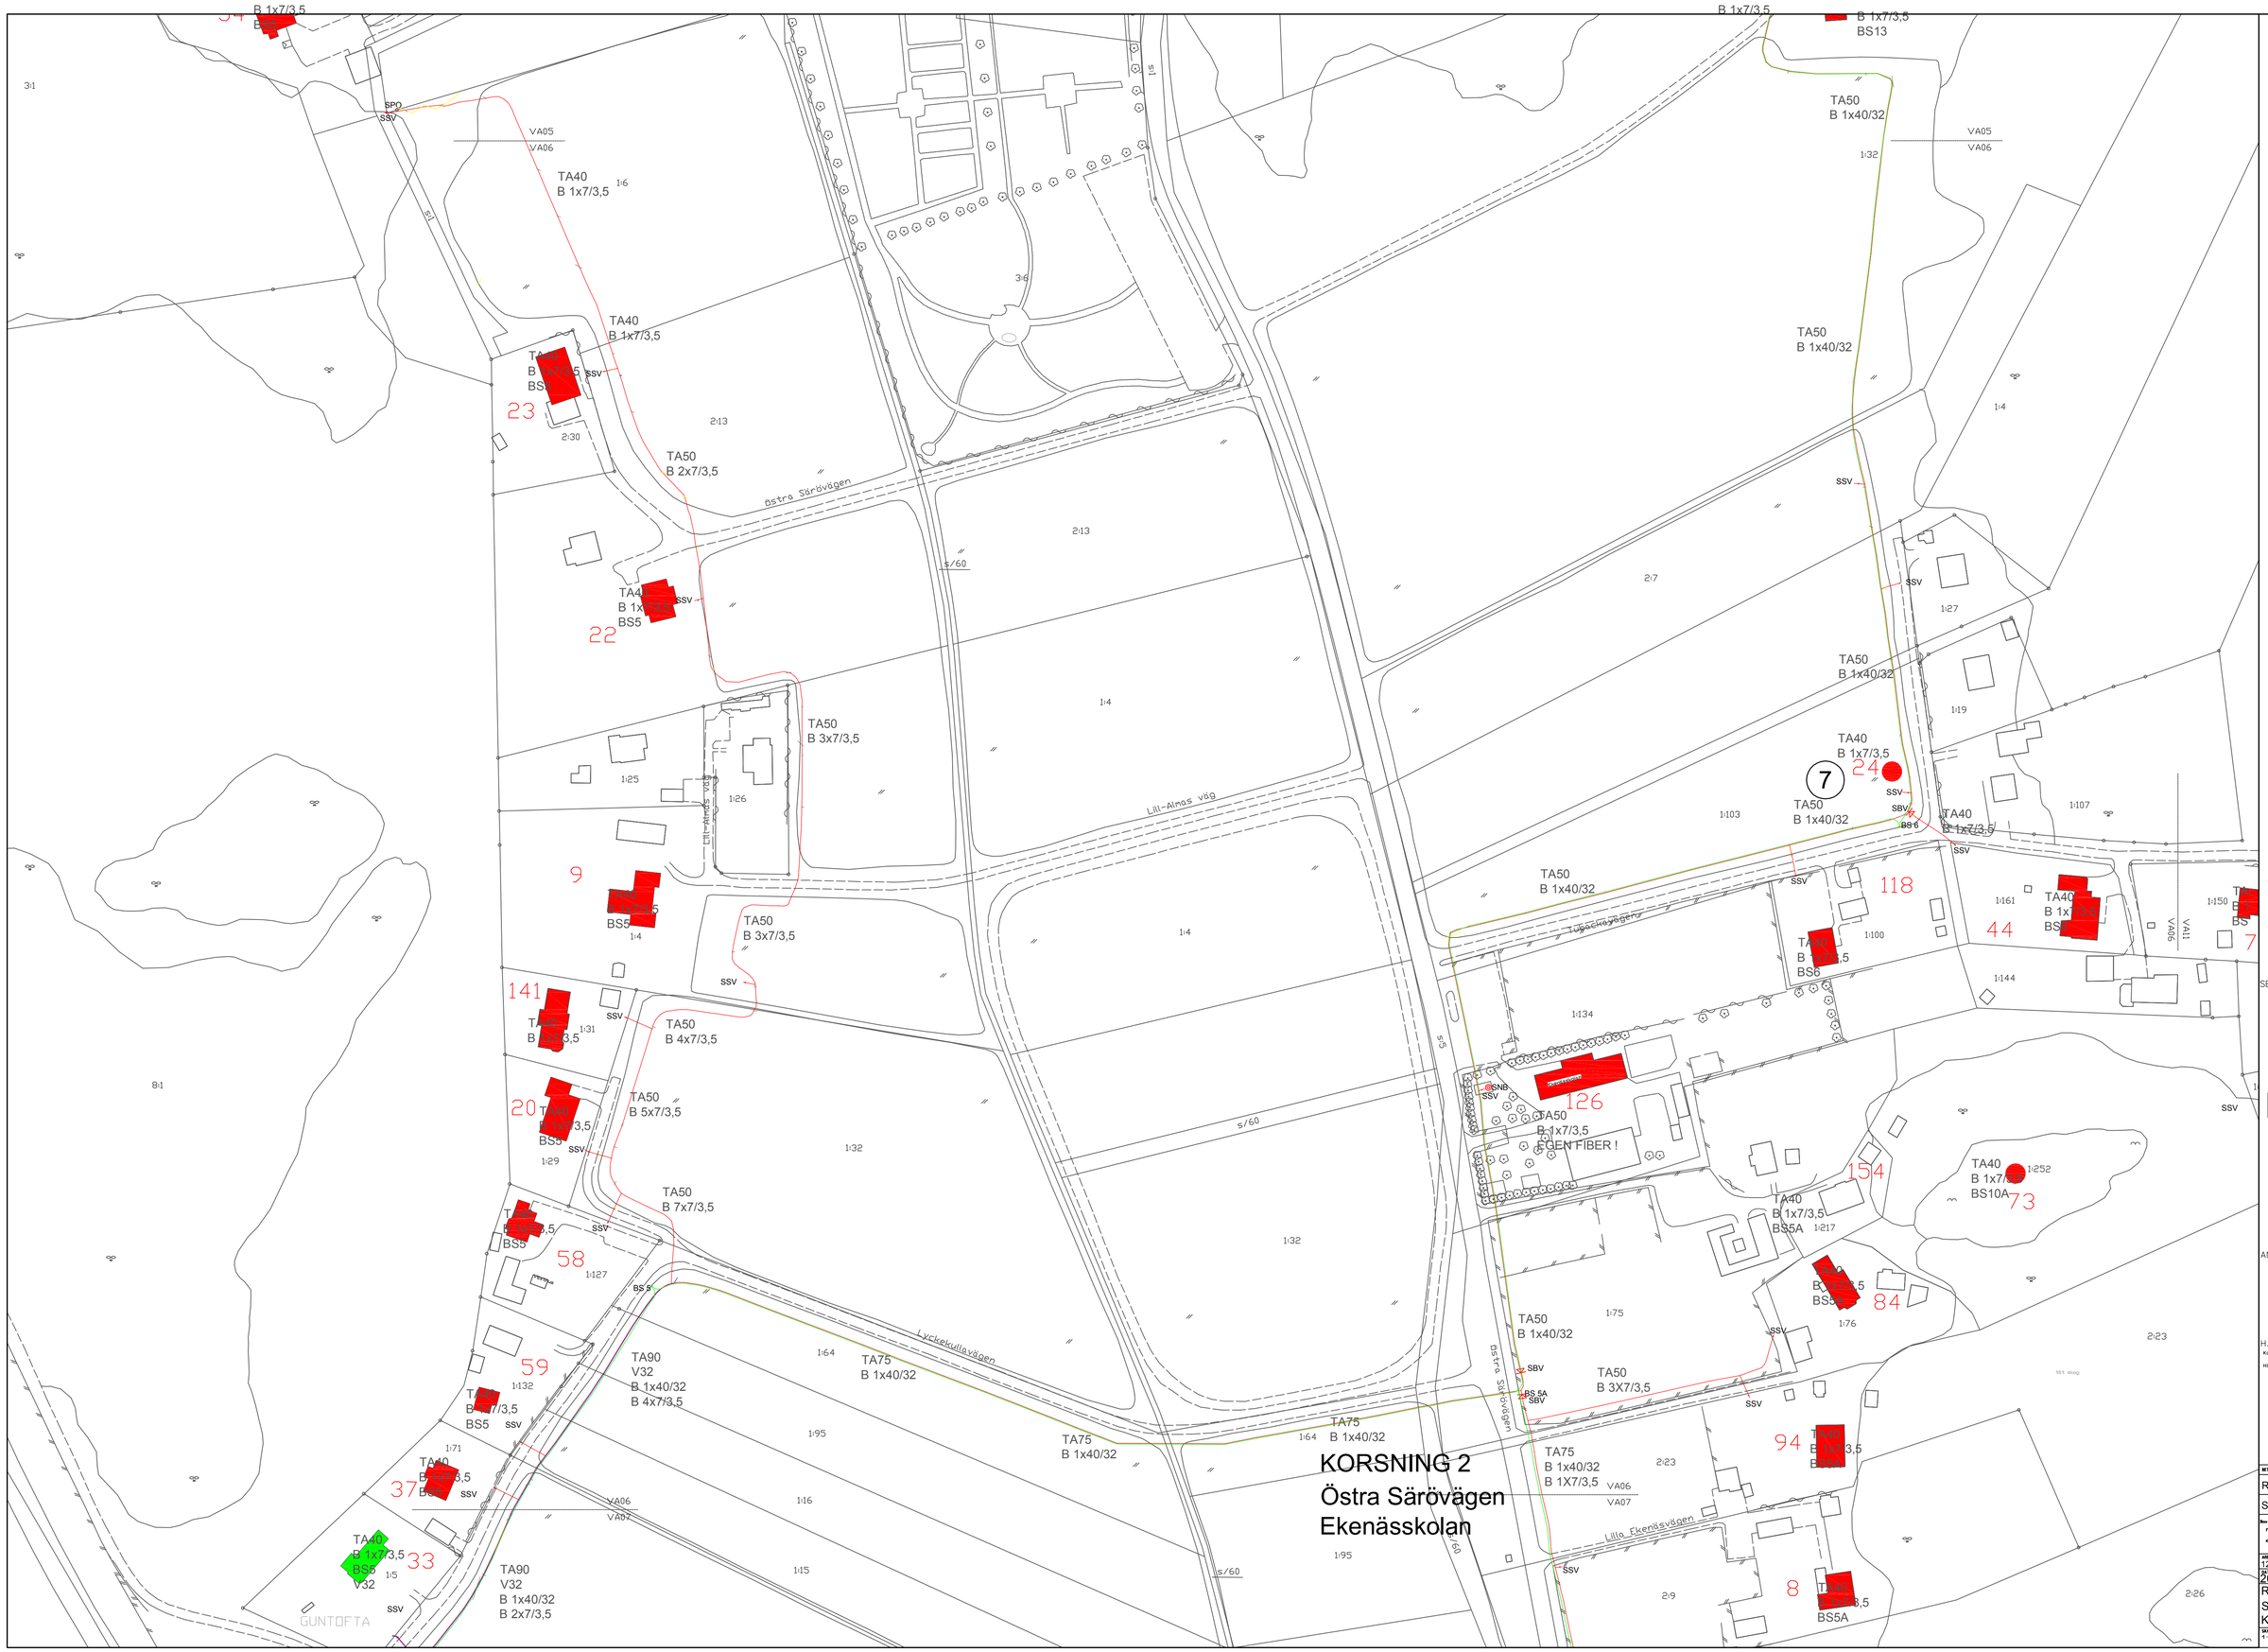

Beteckningar

Tryckavloppsledning(TA) SDR17 PE80 PN8
Fiberkanalisation
Ny Vattenledning SDR11 PE80 PN12,5
Konnektionslinje
SSV / Servisventil TA
SPO / Spolpost TA
SBV / Backventil TA
Kopplingspunkter TA
Servisavsättning i direkt anslutning utanför tomtgränsmax 0,2m)
SBS / Spillvatten(TA) Slöppbrunn
TBB / Teknikbord bredband
BS x / Bredbandsskåp
TAxx Bxx Dimensioner TA
Anslutningar TA + bredband, kan även vara markerad fastighet
Anslutningar TA + vatten + bredband, kan även vara markerad fastighet
Anslutningar enbart bredband, kan även vara markerad fastighet
4 Punten 4 är Kommunal anslutningspunkt

SEKTIONER

ANVISNINGAR

HÄNVISNINGAR
Koordinatsystem: SWEREF 99 12 00
Höjdsystem: RH2000

BET	ANT	ÄNDRINGEN AVSER	DATUM	SIGN

RELATIONSHANDLING

SLÄPS AVLOPPSFÖRENING

Skandinavisk Kommunalteknik AB

ARBETSNUMMER	RITAD AV	KONSTRUERAD AV
121122-02	VBG Anläggning	Svante Hagmar

DATUM	GRANSKAD
2015-03-05	Dennis Samuelsson

RELATIONSHANDLING
SLÄPS AVLOPP
KUNGSBACKA KOMMUN

SKALA	NUMMERSERIE	BET
1:1000(A1)	VA06 A1 1000	